STAROSTWO POWIATOWE
W GOŁDAPI
Ośrodek Dokumentacji Geodezyjnej i Kartograficznej
Na podstawie art. 40 ust. 3 ustawy z dnia
17 maja 1989 r. Prawo geodezyjne i kartograficzne
(Dz.U. z 2000 r. Nr 100 poz. 1086), niniejszy dokument
został przyjęty do państwowego zasobu geodezyjnego
i kartograficznego stanowi własność Skarbu Państwa.
Dokument wyłączony z udostępniania zasobu powiatowego
w dniu 17.12.08r. 543-28/2008
Gołdap dnia 17.12.08r.
Z up. STAROSTY
Dorota Podgórna-Ćwik
Kierownik Referatu Geodezji
w Wydziale Geodezji i Nieruchomości

Z up. STAROSTY
Piotr Czemeryński
Z-CA NACZELNIKA
Wydziału Geodezji i Nieruchomości

PGE Dystrybucja Białystok Sp. z o.o.
Zakład Sieci Ełk
Dyrektor
Zbigniew Kozłowski
Uzgodniono lokalizację złącza.
24.11.08

SZKIC ORIENTACYJNY

MAPA SYTUACYJNO – WYSOKOŚCIOWA
(do celów projektowych)
skala 1:500

Obiekt: Gołdap Ark – 4

powiat gołdapski, gmina m. Gołdap, obręb :Gołdap– Nr 1

L.ks. rob. 1693ч–15/2008 Mapa aktualna na dzień 21.04.2008r.
KERG 543–3/2008

Niniejszą mapę sporządzono na podstawie istniejących materiałów archiwalnych stanowiących zasób Ośrodka, oraz pomiaru uzupełniającego wykonanego w roku 2008
Wykorzystano arkusze map : 214.223.0123:0132:0141:0134:0143:0612:0614:0621:0622
214.223.0623:0624:0632:0641:0c642:0634:0643:0644:1112:1114:1121:1122:1124:1132:1141

USŁUGI GEODEZYJNO–KARTOGRAFICZNE
MARIUSZ HARMUSZKIEWICZ
Ul. Kościuszki 110 pok. 5
16–400 Suwałki

Suwałki 21.04.2008 r.

Poza wykazanymi na niniejszej mapie urządzeniami podziemnymi nie wyklucza się istnienia w terenie urządzeń podziemnych o których brak było informacji w ośrodkach branżowych i nie zostały odnalezione w czasie inwentaryzacji geodezyjnej.

Wszelkie obiekty budowlane podlegają wytyczeniu przez jednostki wykonawstwa geodezyjnego lub osoby fizyczne posiadające zezwolenie na wykonywanie robót geodezyjnych.

GEODETA UPRAWNIONY
Uprawnienia nr 16634
Mariusz Harmuszkiewicz
16-400 Suwałki, ul. Kościuszki 110 p. 5
tel. dom. (087) 565-41-40, 0 503 341203
NIP 844-109-56-95 tel./fax (087) 563-03-12

Mapa niniejsza może służyć do celów projektowych

UZGODNIENIA BRANŻOWE

Rodzaj sieci	Uzgodnienia
wodociągowa	Uzgodniono w Przedsiębiorstwie Wodociągów i Kanalizacji Spółka z o.o. w Gołdapi dokumentację ... Geodezyjne Nr rej. ... dnia 6.08.08
kanalizacyjna (kd : ks)	Uzgodniono w Przedsiębiorstwie Wodociągów i Kanalizacji Spółka z o.o. w Gołdapi dokumentację ... geodezyjne Nr rej. ... dnia 6.08.08
elektryczna	Mapa projektowa uzgodniono ZEB Dystrybucja Sp. z o.o. Zakład Sieci Ełk ul. Sportowa 1 19-300 Ełk -7- 18.09.2008r.
telefoniczna	TP S.A. Plan Technicznej Obsługi Klienta Rozwój i Gospodarka Zasobami Region Północny Dział Zarządzani Zasobami Fizycznymi Sieci w Olsztynie L.dz. ... 20...r. Uzgodniono z zastrzeżeniem uwag ... wg przekazanego załącznika Miejscowość Data Podpis
c.o	Przedsiębiorstwo Energetyki Cieplnej w Gołdapi Spółka z o.o. 19-500 Gołdap, ul. Wolności 9 BS Gołdap 50 93390006 0040 0405 4478 0001 NIP 847-13-83-766, REGON 790656898 tel./fax 087- 615-52-09 6.08.2008
gaz	nie występuje

Usługi Geodezyjno-Kartograficzne
Mariusz Harmuszkiewicz
16-400 Suwałki, ul. Kościuszki 110 p. 5
tel./fax (087) 563-03-12, 0 503 341203
NIP 844-109-56-95 REG. 790669300

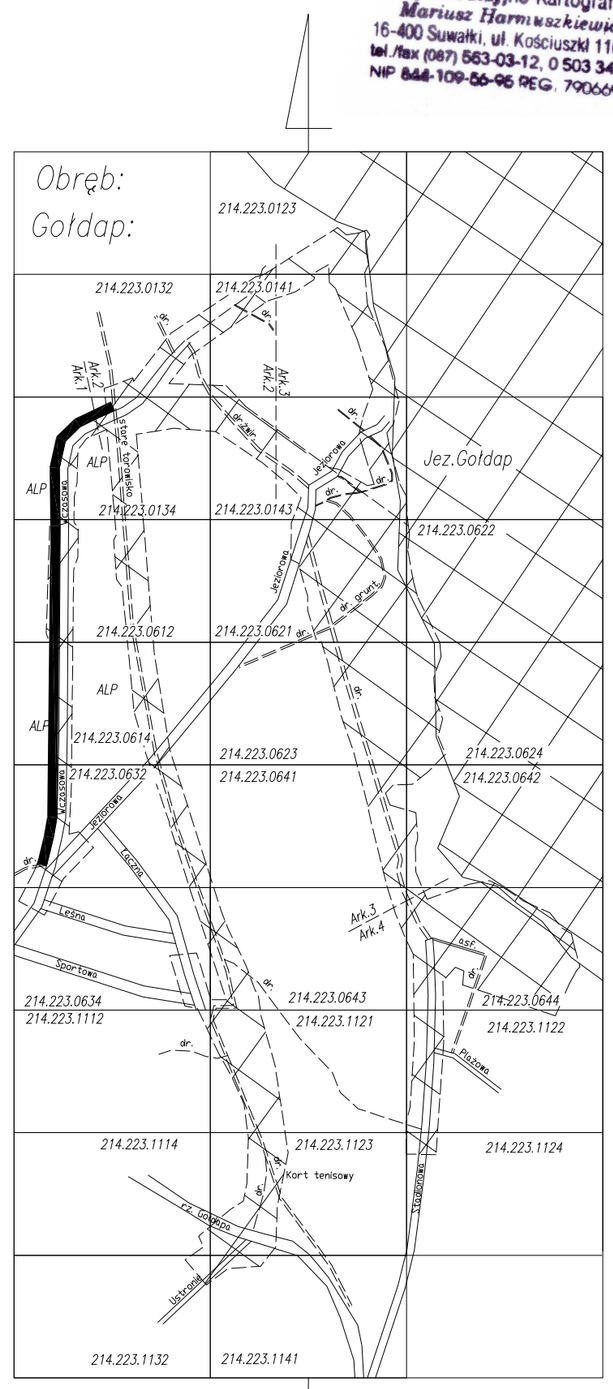

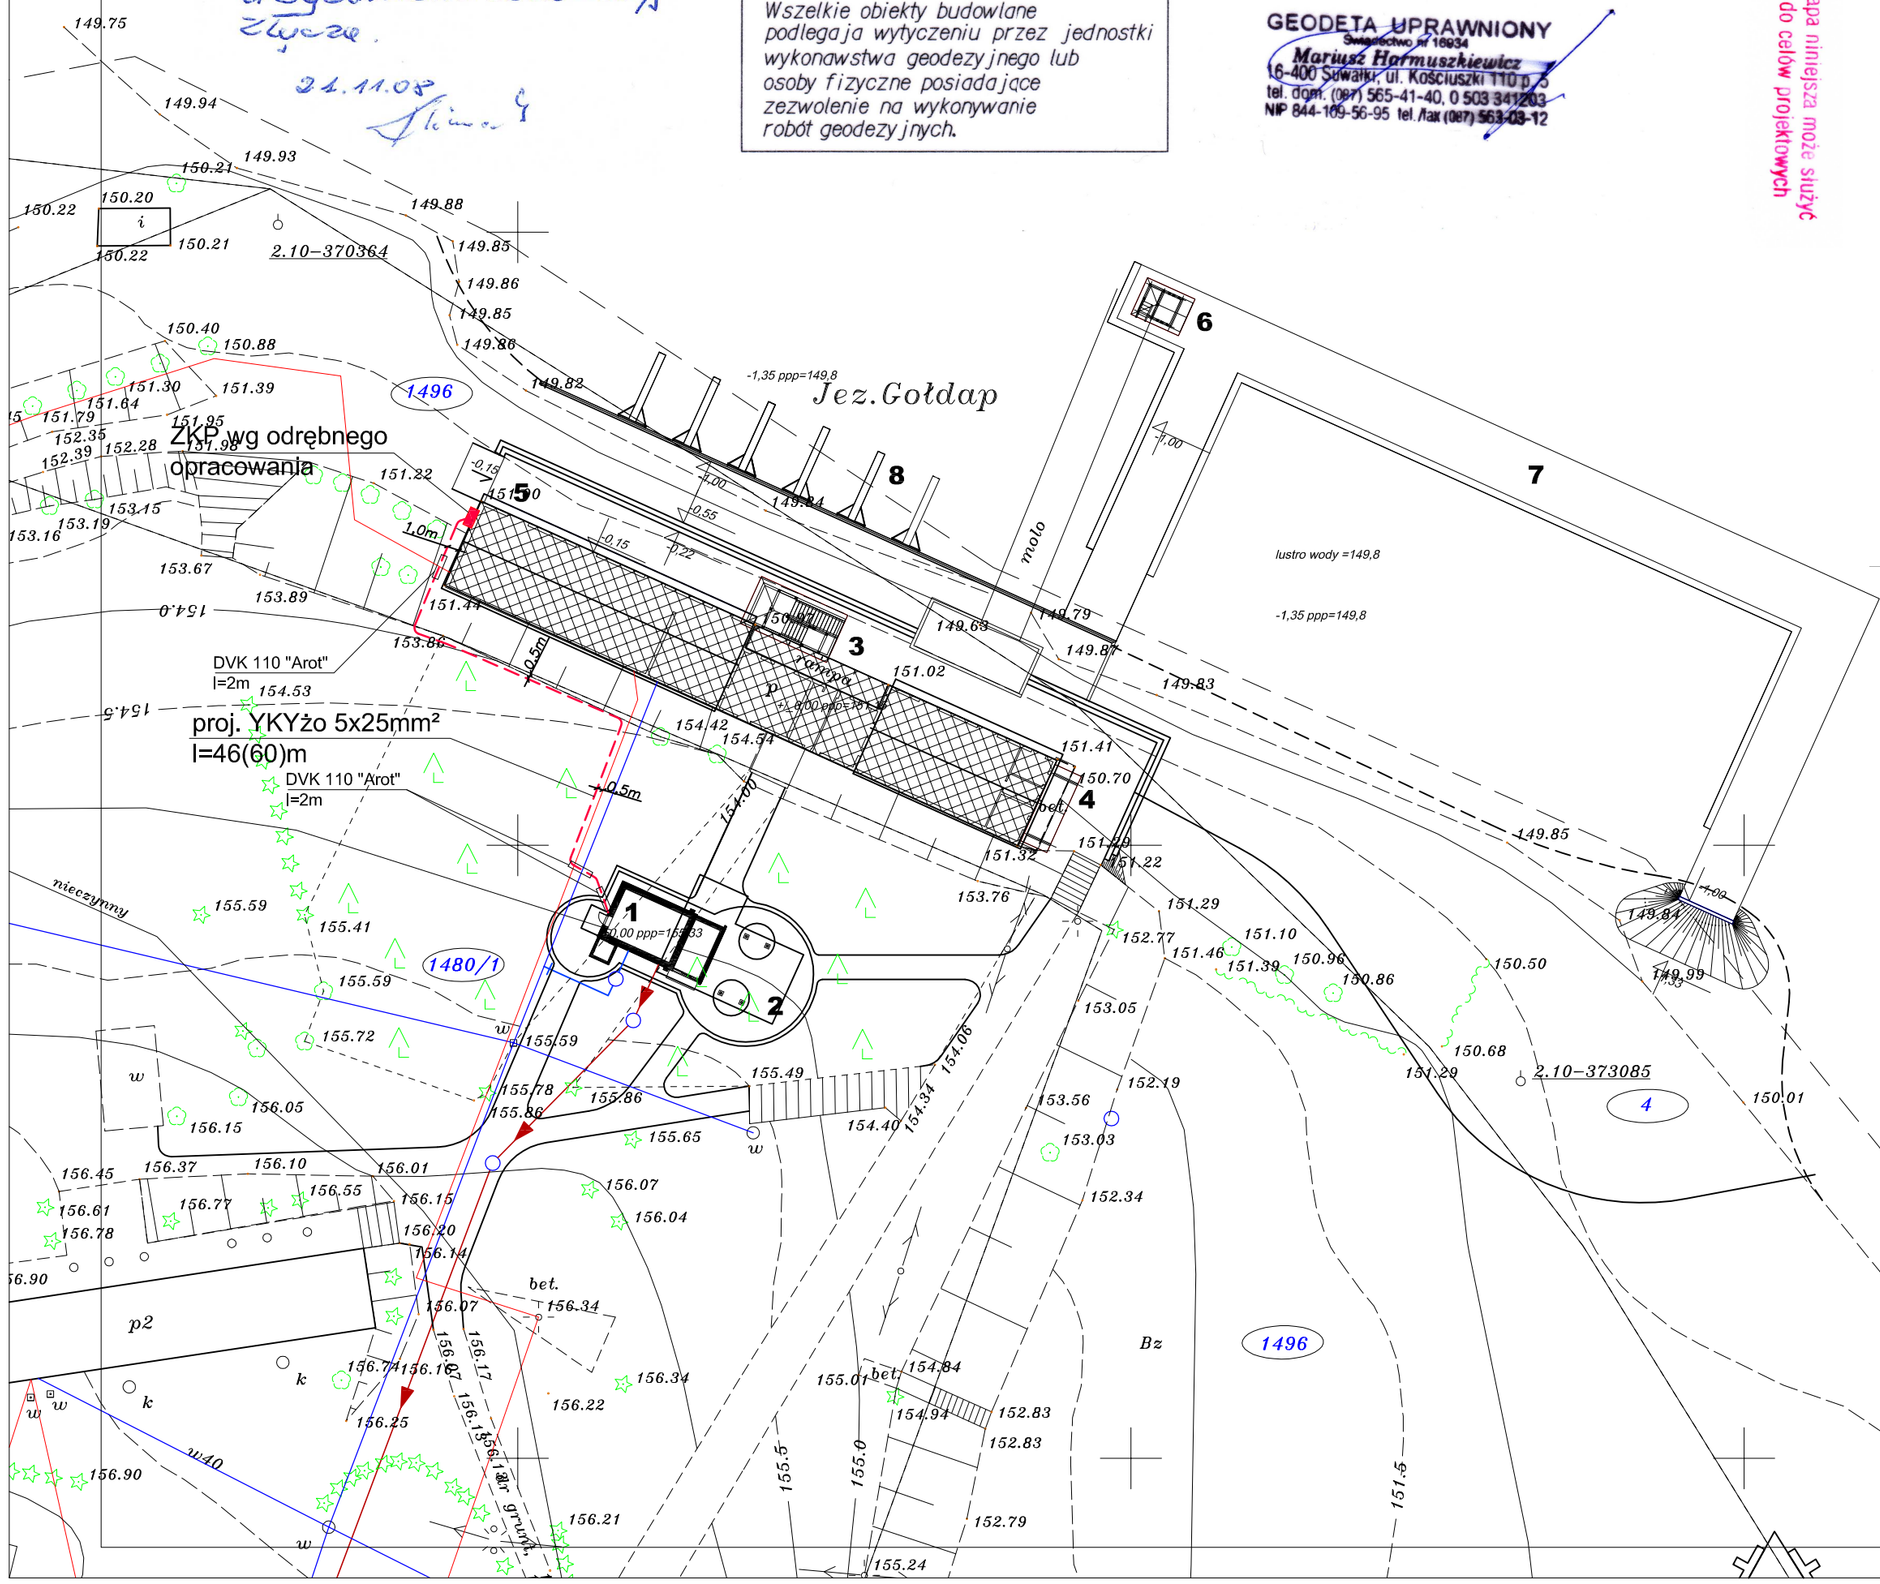

STAROSTWO POWIATOWE W GOŁDAPI
ZESPÓŁ UZGADNIANIA DOKUMENTACJI PROJEKTOWEJ

Na podstawie art. 28 ust. ustawy z dnia 17 maja 1989 r. - Prawo geodezyjne i kartograficzne (Dz. U. z 2000 r. Nr 100, poz. 1086 i Nr 120, poz. 1268 uzgodniono usytuowanie projektowanych sieci uzbrojenia terenu przyłącze kanalizacyjne i kanalizacji sanitarnej elektryczne do bud. wiatowego kąpieliska miejskiego - m. Gołdap
(wyszczególnienie uzgadnianych sieci uzbrojenia terenu)

Uzgodnione usytuowanie sieci uzbrojenia terenu podlega wytyczeniu i geodezyjnej inwentaryzacji powykonawczej przez jednostki uprawnione do wykonywania prac geodezyjnych.
W razie niezgodności realizacji sieci uzbrojenia terenu z uzgodnionym projektem inwestor zobowiązany jest przedłożyć mapę z wynikami pomiarów powykonawczych właściwemu organowi administracji architektoniczno - budowlanej.
Uzgodnienie usytuowania projektowanych sieci uzbrojenia terenu zachowuje ważność przez okres 3 lat od dnia wydania opinii w sprawie uzgadniania usytuowania projektowanych sieci uzbrojenia terenu. Uzgodnienie traci ważność w przypadku, o którym mowa w § 13 rozporządzenia Ministra Rozwoju Regionalnego i Budownictwa z dnia 2 kwietna 2001 r. w sprawie geodezyjnej ewidencji sieci uzbrojenia terenu oraz zespołów uzgadniania dokumentacji projektowej (Dz. U. Nr 38, poz. 455).

GN 7442-19/59/2008
(sygn. opinii)

Gołdap dnia 04.11.2008r.

(organ uzgadniający usytuowanie projektowanych sieci uzbrojenia terenu - imię, nazwisko, podpis przewodniczącego zespołu)

PROJEKTOWANA INFRASTRUKTURA TECHNICZNA

PROJEKTOWANE LINIE KABLOWE nN-0,4kV

ZKP ZŁĄCZE KABLOWO-POMIAROWE "ZKP" wg odrębnego opracowania

SPÓŁDZIELCZE BIURO PROJEKTÓW "PROJEKT–SUWAŁKI" ⊛ UL. KOŚCIUSZKI 79, 16–400 SUWAŁKI ⊛ tel./fax (0–87) 566 32 78

projektant: mgr inż. Stefan BOLEWSKI nr upr. SUW–128/87 SUW–42/89 PDL/IE/0108/01

zespół autorski: technik elektryk Mirosław RUTKOWSKI; inż. Marian MALINOWSKI

sprawdzający: inż. Lechosław WIERZBICKI nr upr. GD–96/75 PDL/IE/1646/01

Inwestycja: DZIELNICA UZDROWISKOWA W GOŁDAPI
zadanie nr F1– WYPOŻYCZALNIA SPRZĘTU WODNEGO
obiekt – PAWILON Z WIATĄ

Zalicznikowa linia kablowa nN-0,4kV

1:500

E1

PROJEKT CHRONIONY USTAWĄ O PRAWIE AUTORSKIM