STAROSTWO POWIATOWE W GOŁDAPI
ZESPÓŁ UZGADNIANIA DOKUMENTACJI PROJEKTOWEJ

Na podstawie art. 29 ust. 1 ustawy z dnia 17 maja 1989 r. - Prawo geodezyjne i kartograficzne (Dz. U. z 2000 r. Nr 100, poz. 1086 i Nr 109, poz. 1158) uzgadnia się projektowane projektowanych sieci uzbrojenia terenu ... sieci sanitarnej z przyłączami ... Gołdap

Uzgodnione uzyskiwanie sieci uzbrojenia terenu podlega wykonaniu i geodezyjnej inwentaryzacji powykonawczej przez jednostki uprawnione do wykonywania prac geodezyjnych.
W razie nieuprzedniego realizacji tych ustaleń i braku zgłoszenia przez inwestora powykonawczej sieci przedłoży mapę z wymaganymi pomiarami powykonawczych sieci ... omu.
Uzgodnienie ... ma charakter techniczny - budowlany.
Uzgodnienie ... projektowanych sieci uzbrojenia terenu zachowuje ... sprzed okres 3 lat od dnia wydania ... w sprawie uzgodnienia ... sieci uzbrojenia terenu. Niezrealizowanie ... w przypadku, o którym mowa w ... rozporządzenia Ministra Rozwoju Regionalnego i Budownictwa z 2 kwietnia 2001 r. w sprawie geodezyjnej ewidencji sieci uzbrojenia terenu i ... uzgodnionej dokumentacji projektowej (Dz. U. Nr 38, poz. ...).

Gołdap dnia 13.03.2007 r.

(pieczęć i podpis osoby uzgadniającej)

Z up. STAROSTY
mgr Krystyna Dąbkowska
SEKRETARZ POWIATOWY

(nazwa, adres i telefon jednostki uzgadniającej ... sieci uzbrojenia terenu, nazwisko, podpis przedstawiciela zespołu)

UNIA GEODEZYJNO-KARTOGRAFICZNE
„GEOHER"
19-500 Gołdap, ul. Kolejowa 2
tel. 087 611 71 94, REGON 510586277

MAPA SYTUACYJNO - WYSOKOŚCIOWA

SKALA 1:1000 Arkusz Nr 3

214.223.253, 214.223.254, 214.241.051

obiekt: w. Galwiecie
gmina: Gołdap
woj. warmińsko-mazurskie

Wykonana w 2006 roku przez
GEODETĘ UPRAWNIONEGO WOJCIECHA HERMANA NR. UPR. ZAW. 13145/93
GOŁDAP DN. 28.02.2006 Nr ks. zam. 13145/12/2006
KERG 599-4/2006

STAROSTWO POWIATOWE W GOŁDAPI
Obiekt zatwierdzony do użytku i ... Rozporządzenia ... z dnia ... r. ... Dziennik ... poz. ... z dnia ... r. ... Dziennik ... poz. ... z dnia ... r. ... Dziennik ... poz. ... w dniu 21.03.2006 r. ... 587-5/2006
Gołdap dnia 21.03.2006 r.
INSPEKTOR
Stanisław Bednarczyk

Mapa niniejsza może służyć do celów projektowych

Z up. STAROSTY
Krystyna Dąbkowska
SEKRETARZ POWIATOWY

Mapa aktualna na dzień 28.02.2006

GEODETA UPRAWNIONY
mgr inż. Wojciech Herman
32-125 Nowe Brzesko, ul. Kolejowa 31
tel. 012 386 21 00, kom. 0606 504 396

Dla wykluczenia się istnienia w terenie innych nie wskazanych na niniejszej mapie urządzeń podziemnych, które nie były zgłoszone do inwentaryzacji powykonawczej zgodnie z art. 29 ustawy z dnia 17 maja 1989 r. Prawo geodezyjne i kartograficzne (tekst ...)

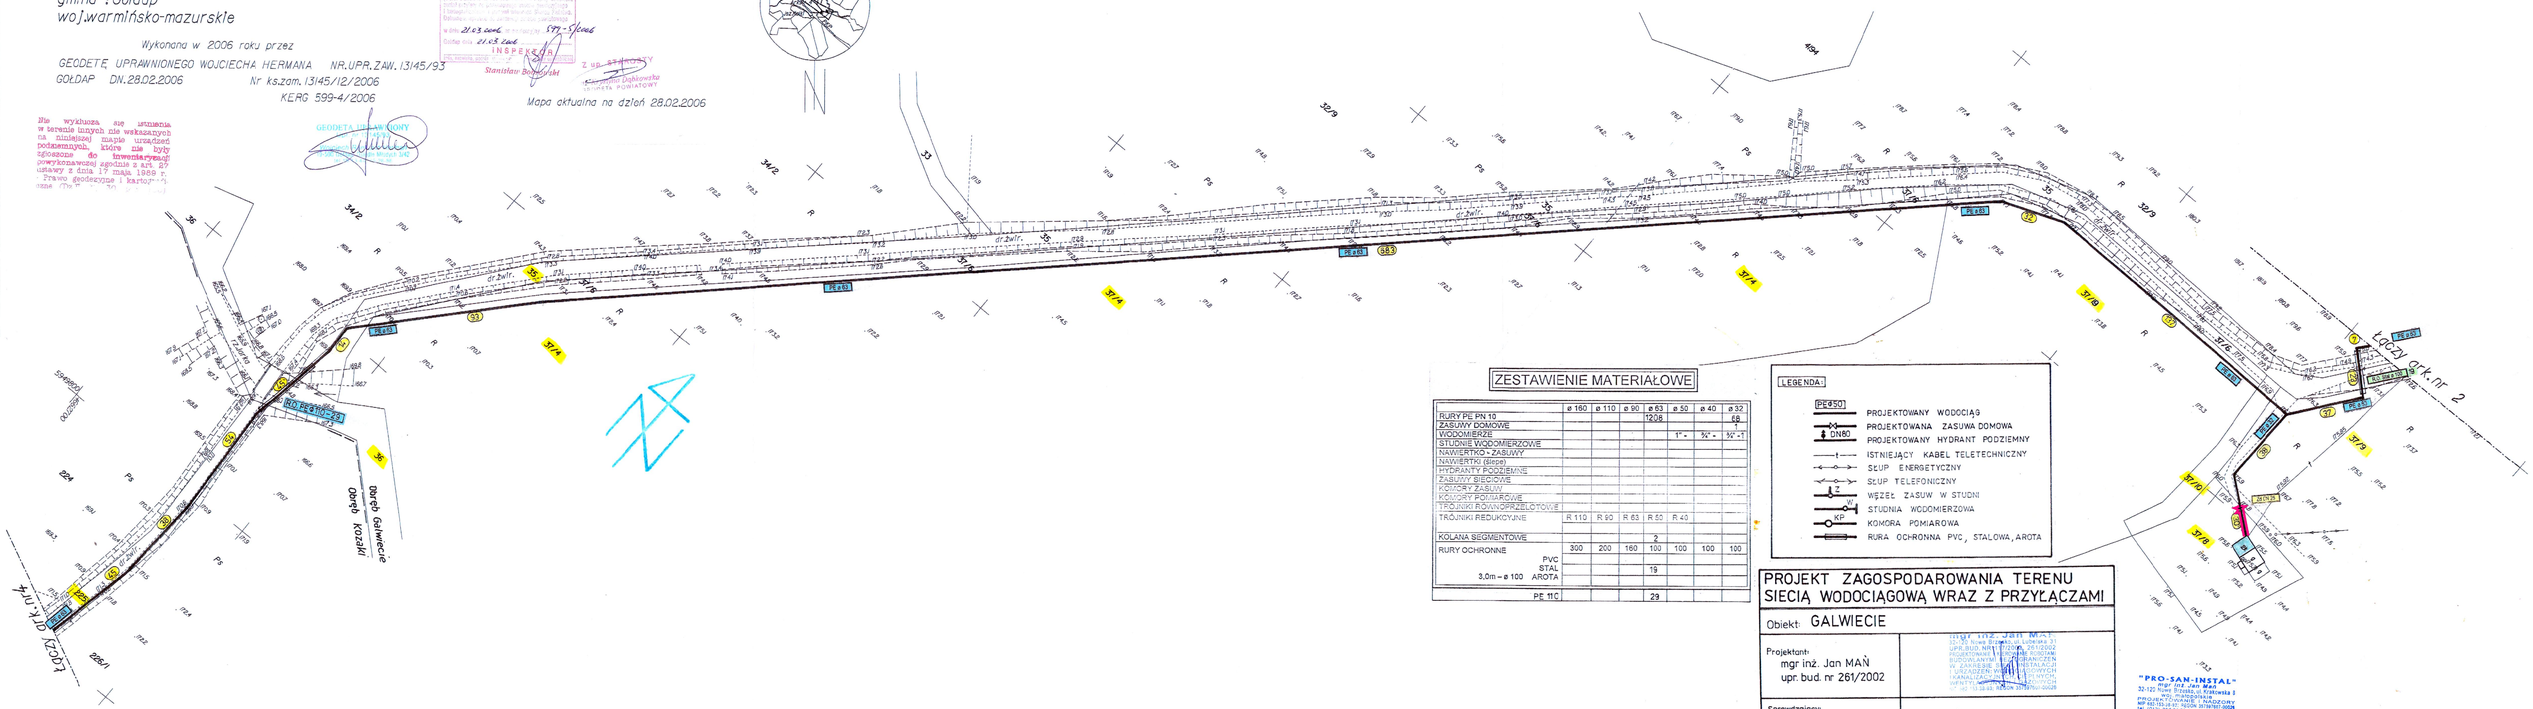

ZESTAWIENIE MATERIAŁOWE

	ø 160	ø 110	ø 90	ø 63	ø 50	ø 40	ø 32
RURY PE PN 10				1208			68
ZASUWY DOMOWE							1
WODOMIERZE					1" -	¾" -	½" - 1
STUDNIE WODOMIERZOWE							
NAWIERTKO - ZASUWY							
NAWIERTKI (śleje)							
HYDRANTY PODZIEMNE							
ZASUWY SIECIOWE							
KOMORY ZASUW							
KOLUMNY POMIAROWE							
TRÓJNIKI RÓWNOPRZELOTOWE							
TRÓJNIKI REDUKCYJNE	R 110	R 90	R 63	R 50	R 40		
KOLANA SEGMENTOWE				2			
RURY OCHRONNE	300	200	160	100	100	100	100
PVC							
STAL				19			
3,0m - ø 100 AROTA							
PE 11C				29			

LEGENDA:

- PE 90 — PROJEKTOWANY WODOCIĄG
- DN 80 — PROJEKTOWANA ZASUWA DOMOWA
- PROJEKTOWANY HYDRANT PODZIEMNY
- ISTNIEJĄCY KABEL TELETECHNICZNY
- SŁUP ENERGETYCZNY
- SŁUP TELEFONICZNY
- WĘZEŁ ZASUW W STUDNI
- STUDNIA WODOMIERZOWA
- KP — KOMORA POMIAROWA
- RURA OCHRONNA PVC, STALOWA, AROTA

PROJEKT ZAGOSPODAROWANIA TERENU SIECIĄ WODOCIĄGOWĄ WRAZ Z PRZYŁĄCZAMI

Obiekt: GALWIECIE

Projektant: mgr inż. Jan MAŃ upr. bud. nr 261/2002

mgr inż. Jan MAŃ
32-125 Nowe Brzesko, ul. Kolejowa 31
UPR. BUD. NR 261/2002
PROJEKTOWANIE W ZAKRESIE ROBÓT BUDOWLANYCH BEZ OGRANICZEŃ
W ZAKRESIE INSTALACJI I URZĄDZEŃ WODOCIĄGOWYCH I KANALIZACYJNYCH BEZ OGRANICZEŃ
WENTYLACYJNYCH BEZ OGRANICZEŃ
tel. 012 386 21 00, kom. 0606 504 396

Sprawdzający: mgr inż. Zdzisław KROBICKI upr. bud. nr 145/65/Kr

Mgr inż. Zdzisław Krobicki
Upr. bud. Nr 145/65/Kr
Specjalność: sieci cieplno-budowl.
Instalacje sanitarne
(Dz. bud. Nr 17/69 poz. 55)

Opracował: tech. Edyta MAŃ

NOWE BRZESKO - maj 2006

"PRO-SAN-INSTAL"
mgr inż. Jan MAŃ
32-125 Nowe Brzesko, ul. Kolejowa 31
PROJEKTOWANIE W ZAKRESIE ROBÓT BUDOWLANYCH
NIP 683-150-18-97, REGON 357697-0008
tel. (012) 386 21 00, kom. 0606 504 396

ZA ZGODNOŚĆ Z ORYGINAŁEM
właściciel
mgr inż. Jan MAŃ